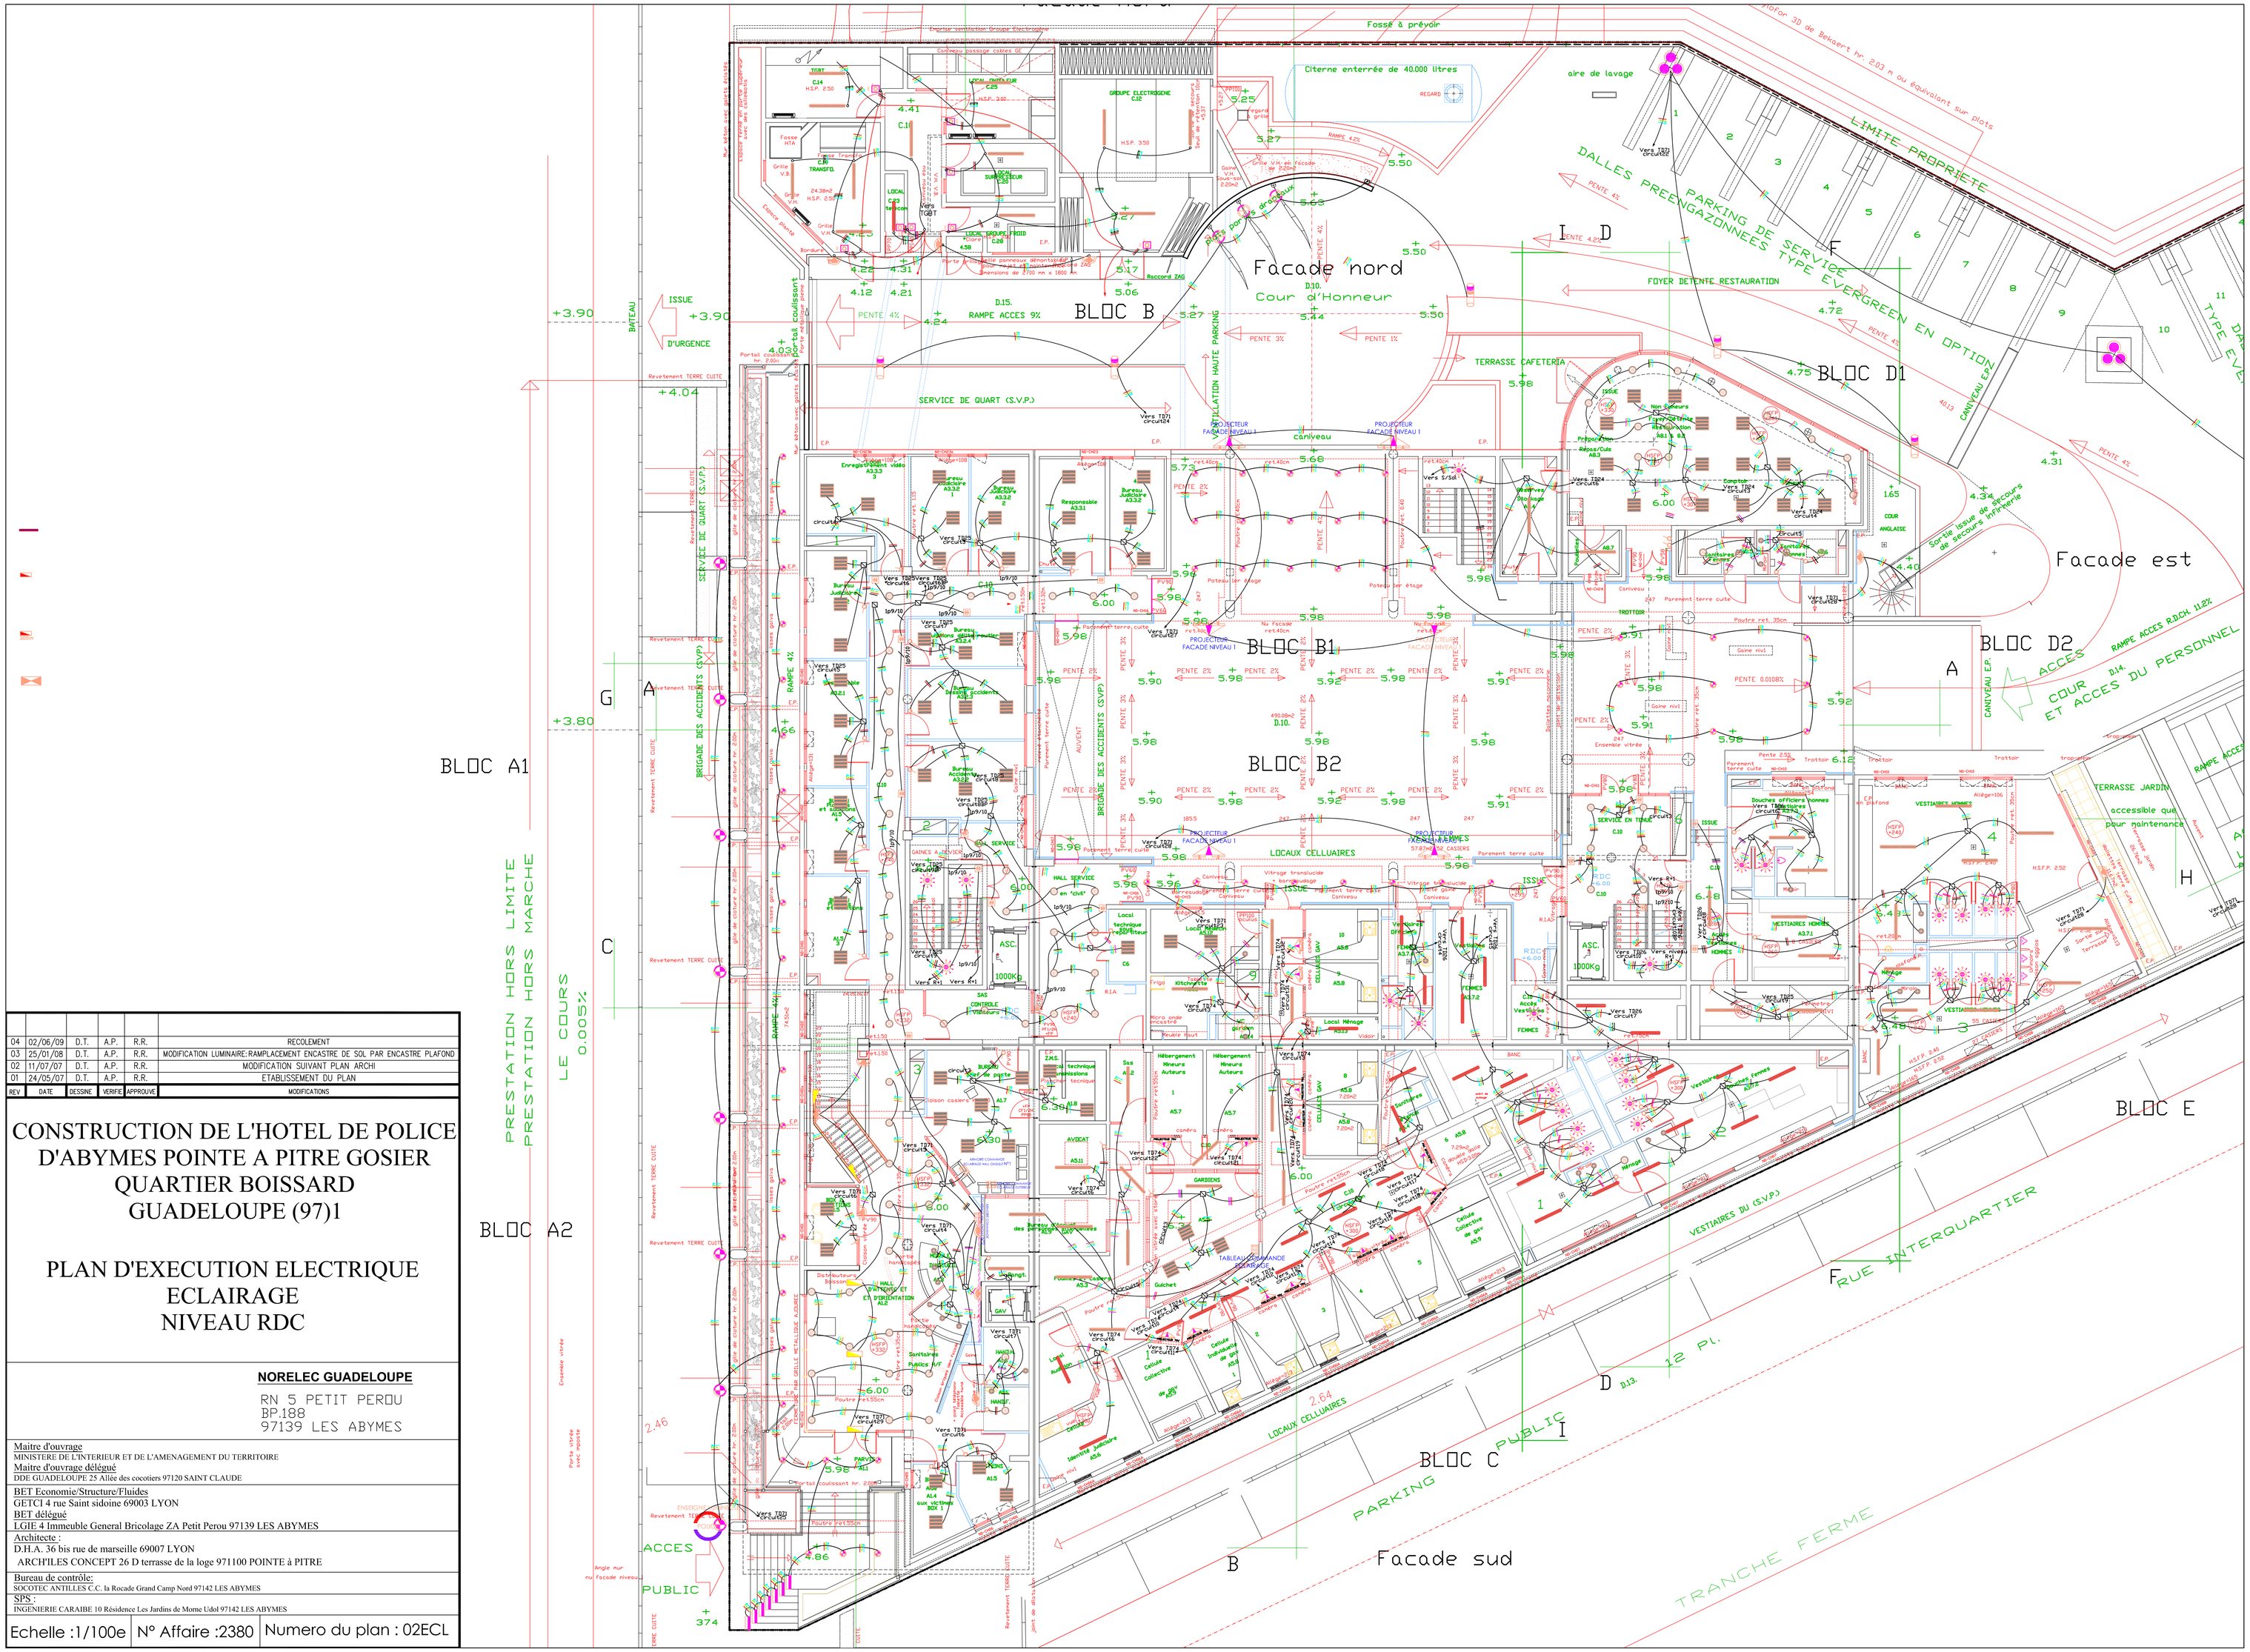


REV	DATE	DESSINE	VERIFIE	APPROUVE	MODIFICATIONS
04	02/06/09	D.T.	A.P.	R.R.	RECOLEMENT
03	25/01/08	D.T.	A.P.	R.R.	MODIFICATION LUMINAIRE-RAMPLACEMENT ENCASTRE DE SOL PAR ENCASTRE PLAFOND
02	11/07/07	D.T.	A.P.	R.R.	MODIFICATION SUIVANT PLAN ARCHI
01	24/05/07	D.T.	A.P.	R.R.	ETABLISSEMENT DU PLAN

CONSTRUCTION DE L'HOTEL DE POLICE D'ABYMES POINTE A PITRE GOSIER QUARTIER BOISSARD GUADELOUPE (97)1

PLAN D'EXECUTION ELECTRIQUE ECLAIRAGE NIVEAU RDC

NORELEC GUADELOUPE
RN 5 PETIT PERDU
BP.188
97139 LES ABYMES

Maitre d'ouvrage
MINISTERE DE L'INTERIEUR ET DE L'AMENAGEMENT DU TERRITOIRE
Maitre d'ouvrage délégué
DDE GUADELOUPE 25 Allée des cocotiers 97120 SAINT CLAUDE

BET Economie/Structure/Fluides
GETCI 4 rue Saint sidoine 69003 LYON
BET délégué
LGIE 4 Immeuble General Bricolage ZA Petit Perou 97139 LES ABYMES

Architecte :
D.H.A. 36 bis rue de marseille 69007 LYON
ARCH'ILES CONCEPT 26 D terrasse de la loge 971100 POINTE à PITRE

Bureau de contrôle:
SOCOTEC ANTILLES C.C. la Rocade Grand Camp Nord 97142 LES ABYMES

SPS :
INGENIERIE CARAIBE 10 Résidence Les Jardins de Morne Udol 97142 LES ABYMES

Echelle :1/100e | N° Affaire :2380 | Numero du plan : 02ECL